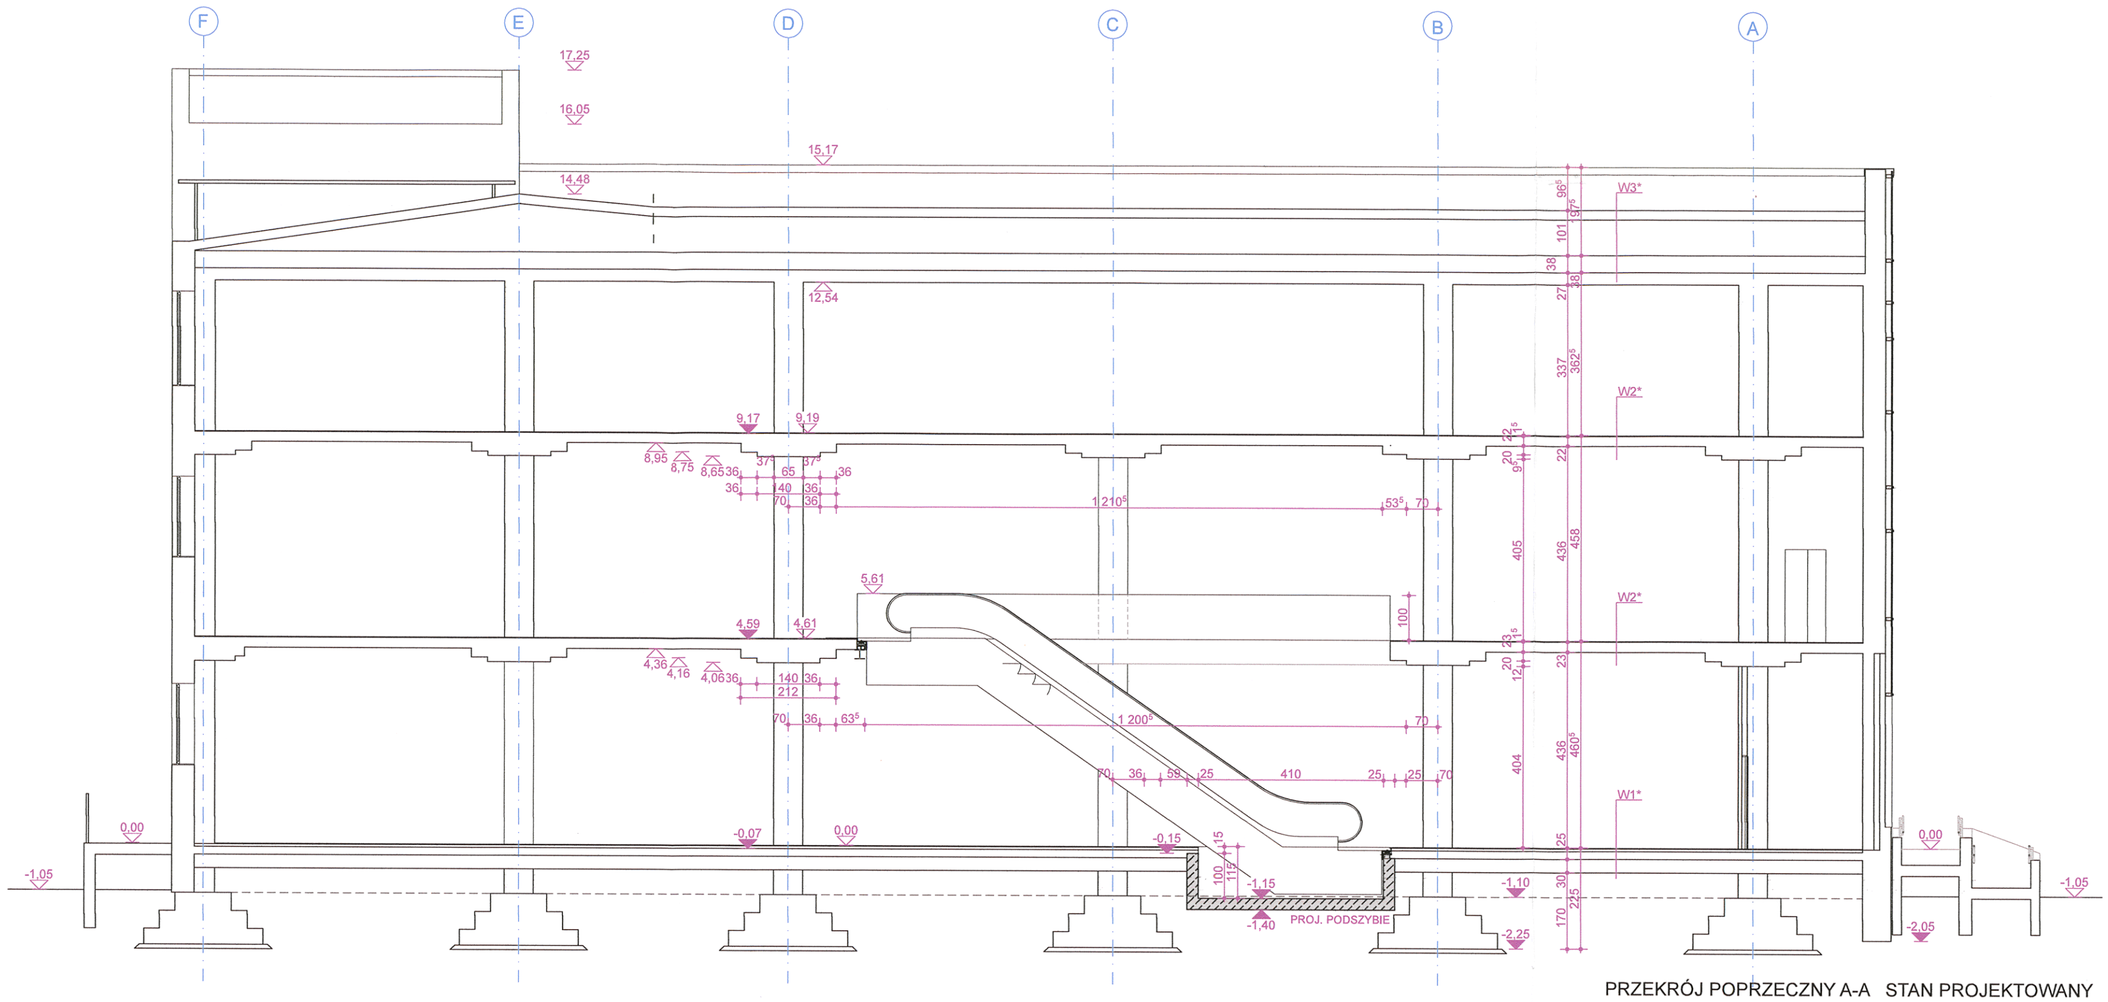

PRZEKRÓJ POPRZECZNY A-A STAN PROJEKTOWANY

BRAK ZMIAN ISTOTNYCH

mgr inż. Jakub WOLNICKI
a r c h i t e k t
uprawnienia budowlane
do projektowania bez ograniczeń
w specjalności architektonicznej
nr ewid. 770/01, ŚOIA nr SL-0341
29.11.2021

DOKUMENTACJA POWYKONAWCZA

mgr inż. Tomasz Fidyk
Uprawnienia budowlane do
kierowania robotami budowlanymi
bez ograniczeń w specjalności
konstrukcyjno - budowlanej
Nr ewid.: SLK/0600/POWK/11/4

ZATWIERDZONO STOŁECZNEGO WARSZAWY
www.DZIAŁ ARCHITEKTURY I BUDOWNICTWA
dla DZIELNICY URSYNÓW
al. Komisji Edukacji Narodowej 61
02-777 Warszawa
-169-

UWAGI:
1. WSZYSTKIE WYMIARY NALEŻY SPRAWDZIĆ NA BUDOWIE, W RAZIE WYSTĄPIENIA ROZBIEŻNOŚCI ZAWIADOMIĆ PROJEKTANTA
2. NINIEJSZA DOKUMENTACJA SŁUŻY DO PRZYGOTOWANIA KOSZTÓW I LOGISTYKI BUDOWY
3. NIE DOPUSZCZA SIĘ ROZPOCZĘCIA PRAC BUDOWLANYCH PRZED ZATWIERDZENIEM PROJEKTÓW WYKONAWCZYCH FINALNYCH
4. Wszystkie zmiany w projekcie wymagają zgody projektanta. W przypadku stwierdzenia jakichkolwiek niezgodności, rozbieżności lub błędów w dokumentacji - natychmiast powiadomić projektanta
5. Dokumentację należy traktować łącznie - to znaczy: wszystkie rysunki wraz z częścią opisową projektu.
6. Do realizacji przystąpić należy jedynie z kompletem dokumentacji architektonicznej, konstrukcyjnej i instalacyjnej (elektrycznej, CO, wod.-kan.). Dokumentacje projektową branży architektonicznej, konstrukcyjnej i instalacyjnej należy traktować łącznie
7. Niniejsze opracowanie stanowi dzieło autorskie i podlega ochronie zgodnie z Ustawą 83 z dnia 4.02.1994 r. (z późniejszymi zmianami) o prawie autorskim i prawach pokrewnych.Rozwiązania zawarte w niniejszym opracowaniu stanowią wyłączną własność biur projektowych MPOINT ARCHITEKTURA i ARCH4YOU JAKUB WOLNICKI i mogą być stosowane, powielane oraz udostępniane osobom trzecim jedynie na podstawie pisemnego zezwolenia w/w Biura z zastrzeżeniem wszelkich słusznie prawnych

JEDNOSTKA PROJEKTOWA	mpoint architektura, Lubliniec, ul. Oleska 85, tel. 535 209 335, mpoint.architektura@gmail.com						
ARCHITEKTURA	ARCH4YOU JAKUB WOLNICKI, 42-713 Kochcice, ul. Słoneczna 43, tel. 579077518, www.arch4you.pl					NR PROJEKTU	2006
PROJEKT	PRZEBUDOWA WRAZ ZE ZMIANĄ SPOSOBU UŻYTKOWANIA Z BUDYNKU BIUROWO-MAGAZYNOWEGO NA BUDYNEK USŁUGOWY O FUNKCJI HANDLU Z CZĘŚCIĄ MAGAZYNOWO-BIUROWĄ					DATA	XII 2020
INWESTOR	D CONNECT SP. Z O.O. 46-380 DOBRODZIEŃ, UL. PIASTOWSKA 68	AUTOR	mgr inż. arch. Marcin Cyroń	-	PODPIS	FORMAT	594/420/K
		PROJEKTANT	mgr inż. arch. Jakub Wolnicki	770/D1	PODPIS		
		SPRAWDZAJĄCY	mgr inż. arch. Aneta Nosal	54/SLOKK/2016/I	PODPIS	SKALA	1:200
		OPRACOWUJĄCY	mgr inż. arch. Jakub Wolnicki	770/D1	PODPIS	BRANŻA	ARCHITEKTURA
ADRES INWESTYCJI	02-884 WARSZAWA ul. PUŁAWSKA 436 DZ. NR 46, 47, 47/1, 102, 102/1	TYTUŁ RYSUNKU	PRZEKRÓJ POPRZECZNY A-A - STAN PROJEKTOWANY			NR RYS.	A06
						FAZA	PR. ARCH-BUD.

mpoint architektura

arch4you projektowanie dobrego miejsca